


LEGENDA	
	100mm PVC
	100mm PVC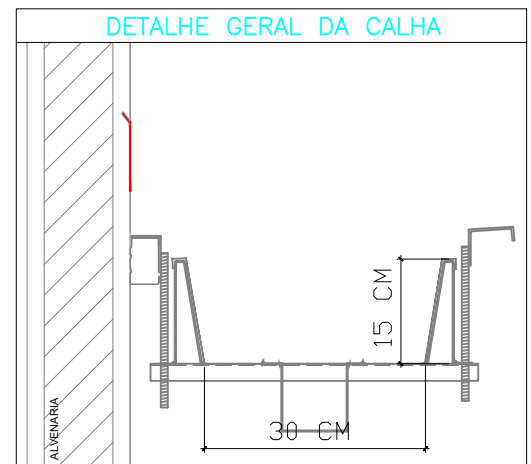
2 DETALHE - SHAFT HIDRÁULICA

- NOTAS:
- EXECUTAR ESTE PROJETO JUNTAMENTE COM O PROJETO ESTRUTURAL;
 - ANTES DA CONCRETAGEM PREVER PASSAGEM PARA AS TUBULAÇÕES, DENTRO DOS LIMITES ESTABELECIDOS PELA NBR 6118:2014;
 - ALTERAÇÕES NESTE PROJETO SOMENTE COM AUTORIZAÇÃO EXPRESSA DO FNDE
- REFERÊNCIAS:
- MEMORIAL DESCRITIVO E ESPECIFICAÇÕES TÉCNICAS;
 - PLANILHA DE QUANTITATIVOS.

01	AGOSTO/2016	Correções de incompatibilidades e detalhe do desvio de elementos estruturais;
N.º:	DATA:	Correções de corrimão.
CONTROLE DE REVISÕES		

FNDE	Fundo Nacional de Desenvolvimento da Educação	Ministério da Educação	GOVERNO FEDERAL	BRASIL	PÁTRIA EDUCADORA
-------------	---	-------------------------------	------------------------	---------------	------------------

PROJETO PADRÃO - FNDE

PROPRIETÁRIO:	
ENDEREÇO:	
MUNICÍPIO — UF:	

PROPRIETÁRIO	
RESP. TÉCNICO	Dionges Carlos Lopes
CREA	RS121373
AUTOR DO PROJETO	CAU

DLFO	CREA
	RA

OBSERVAÇÕES:

PROGRAMA PROINFÂNCIA - PROJETO TIPO 2			
PROJETO DE INSTALAÇÕES			
COORDENAÇÃO	AS BUILT DA REDE PLUVIAL	HAP	
COORDENADOR	DETALHES		
COORDENADOR	S1 AO S7	PRANCHETA	
REVISÃO	ENS. CIVIL DIONGES LOPES		
FORMATO	ENS. CIVIL DIONGES LOPES	ESCALA	02/03
	CREA 121373-0	1:25	
		DATA DE EMISSÃO	
		AGOSTO/2016	