



1 PLANTA DA COBERTURA - COLETA
ESCALA 1/75

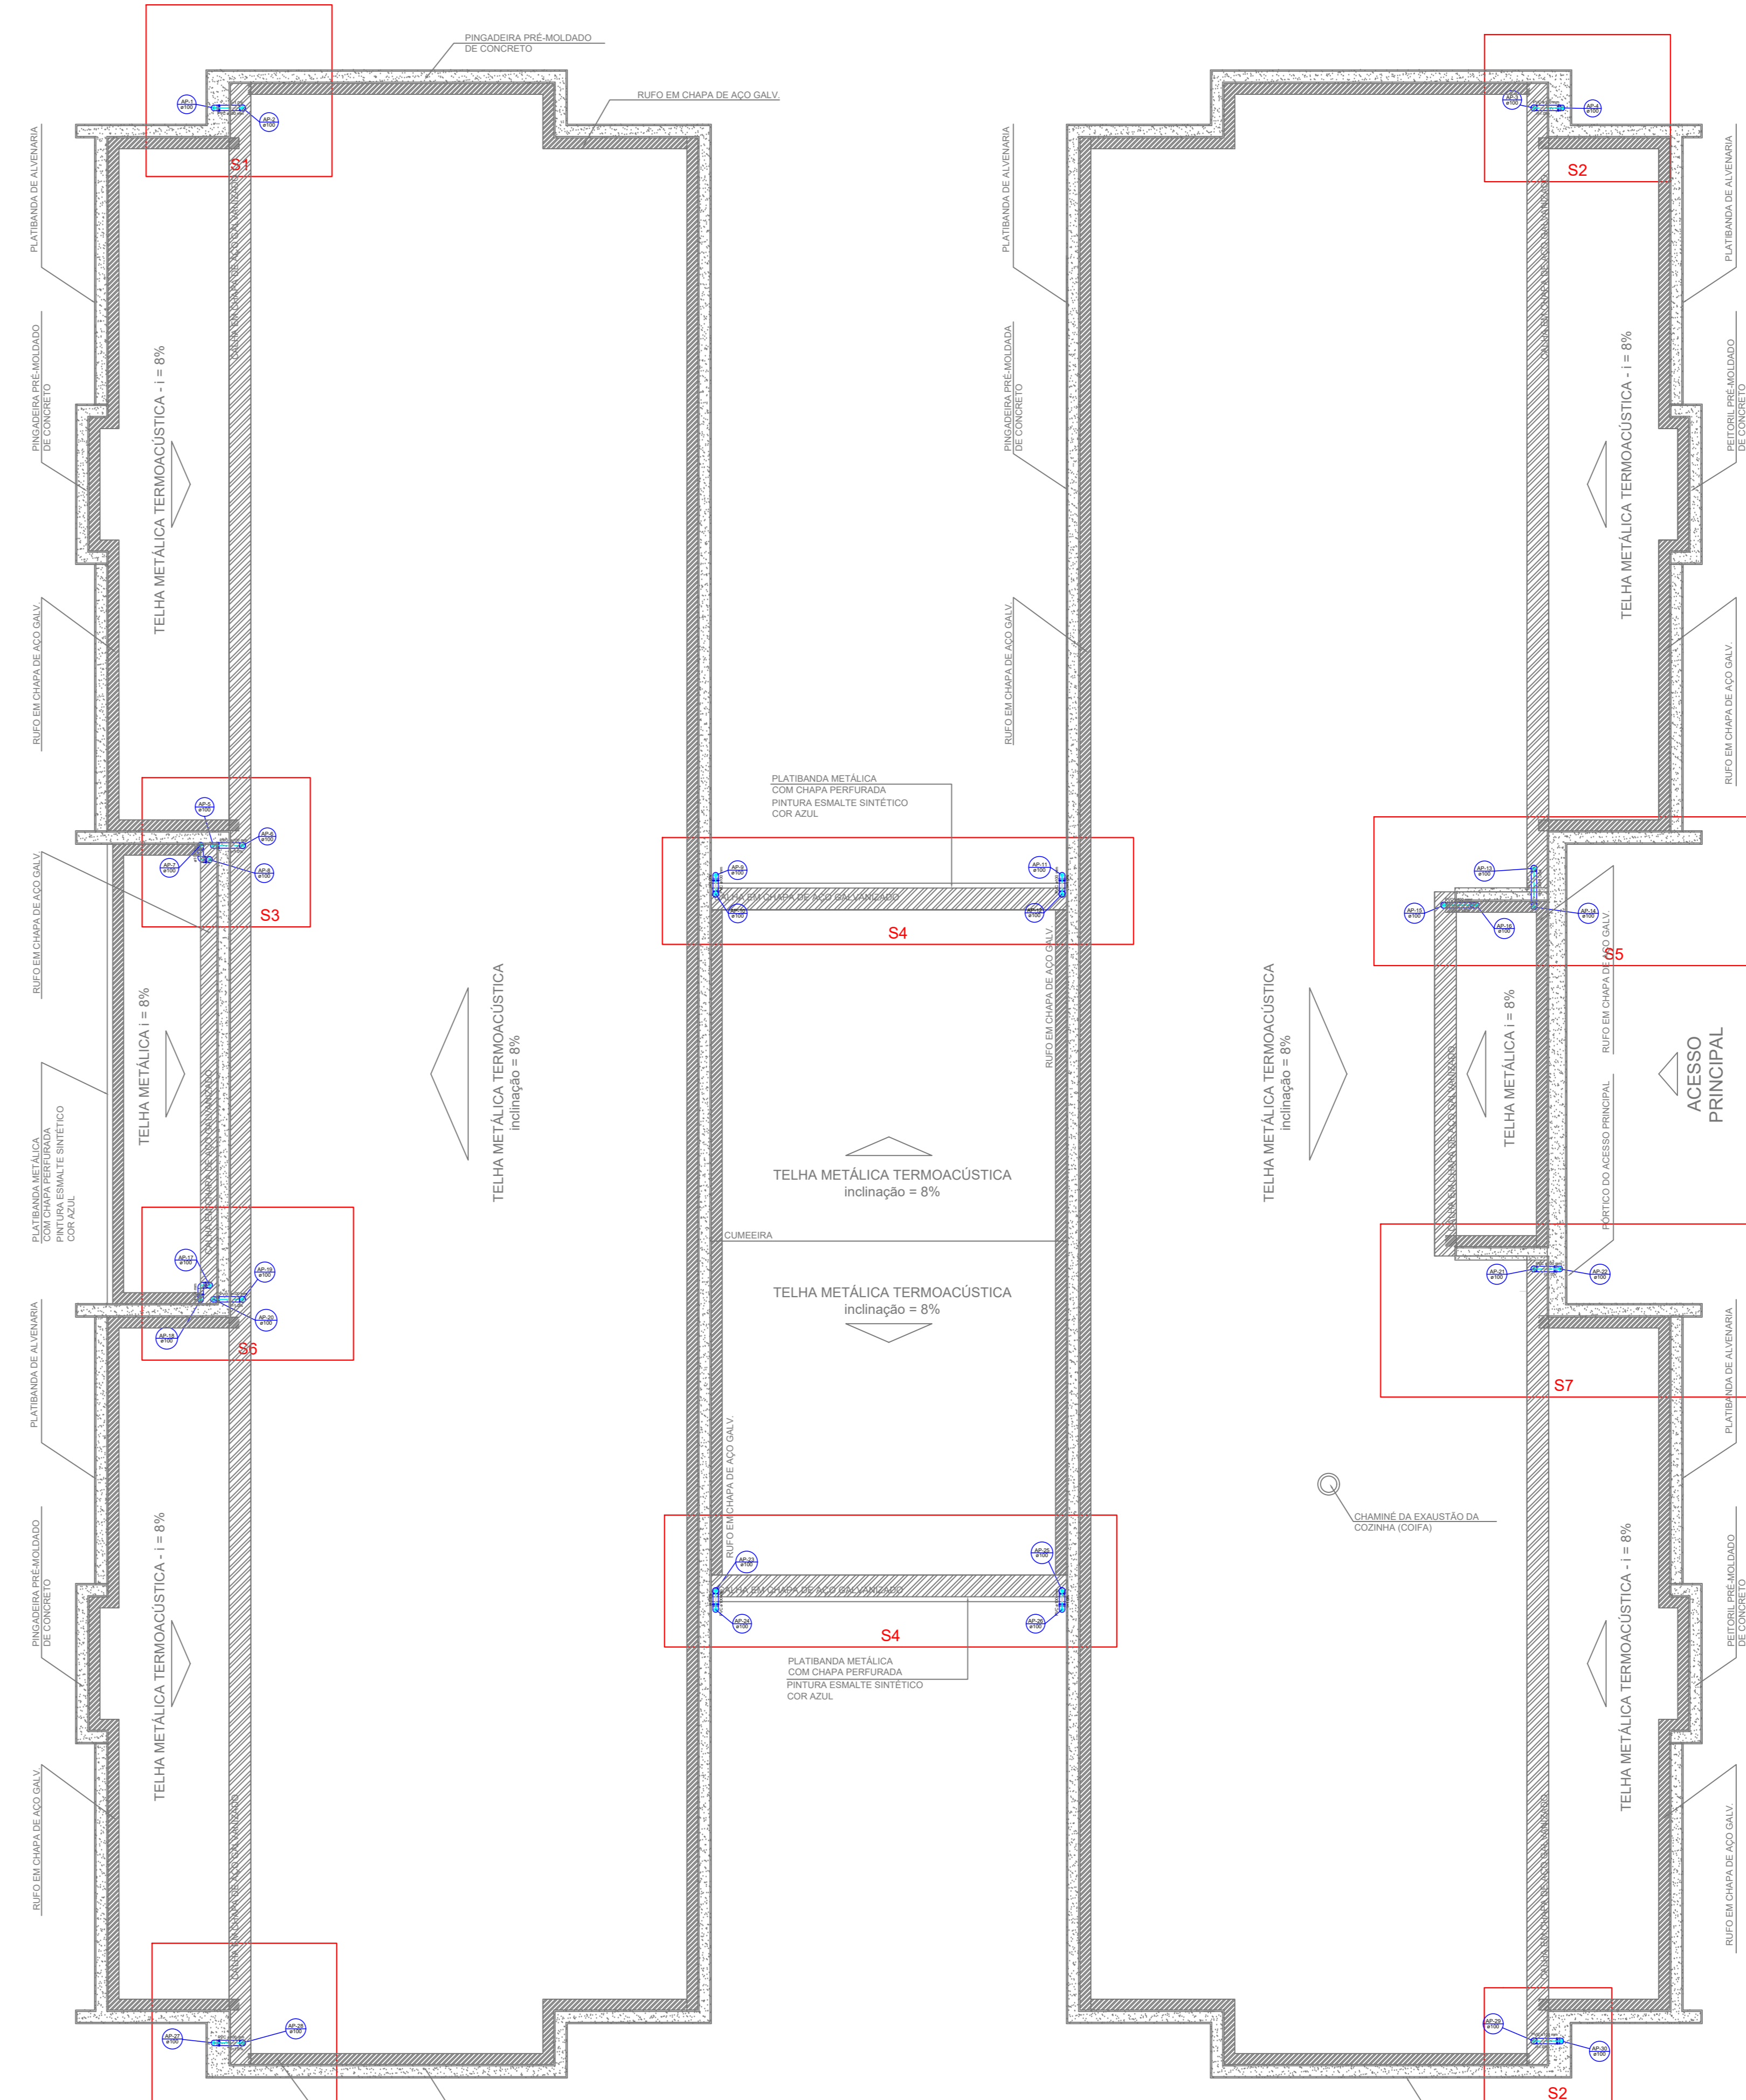

2 PLANTA DA COBERTURA - TRANSPOSIÇÃO
ESCALA 1/75

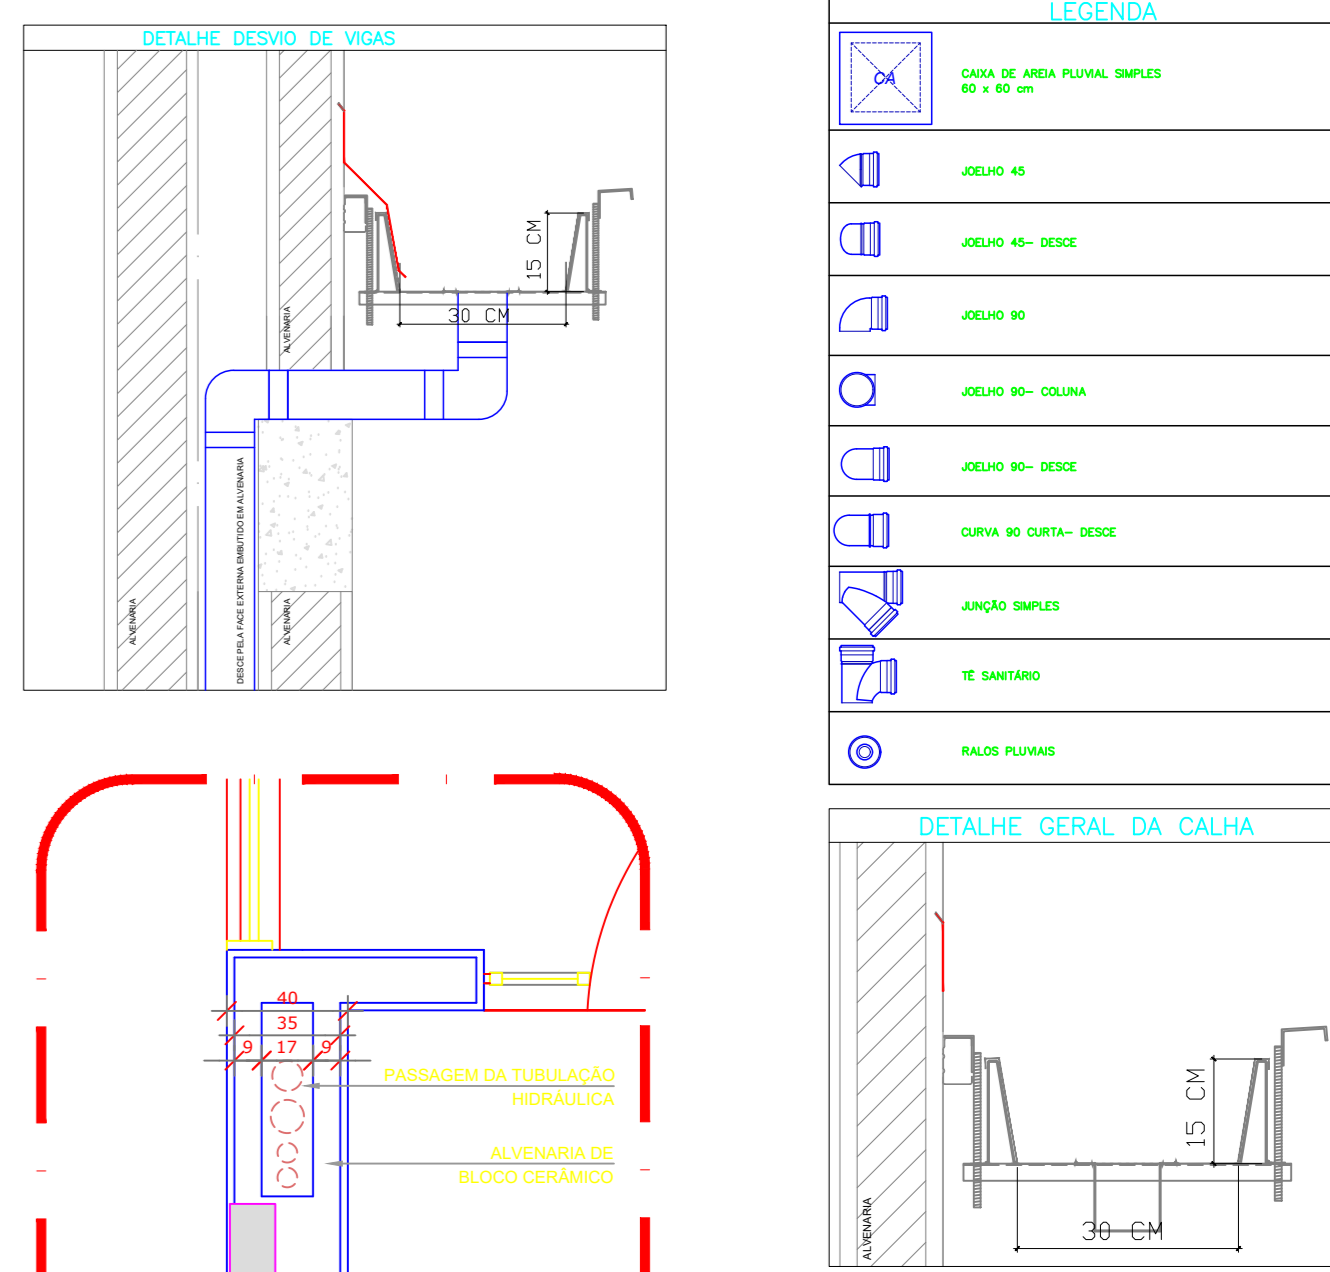

3 DETALHE - SHAFT HIDRÁULICA
ESCALA 1/25

- NOTAS:
- EXECUTAR ESTE PROJETO JUNTAMENTE COM O PROJETO ESTRUTURAL;
 - ANTES DA CONCRETAGEM PREVER PASSAGEM PARA AS TUBULAÇÕES, DENTRO DOS LIMITES ESTABELECIDOS PELA NBR 6118:2014;
 - ALTERAÇÕES NESTE PROJETO SOMENTE COM AUTORIZAÇÃO EXPRESSA DO FNDE
- REFERÊNCIAS:
- MEMORIAL DESCRITIVO E ESPECIFICAÇÕES TÉCNICAS;
 - PLANILHA DE QUANTITATIVOS.

01	AGOSTO/2016	Correções de incompatibilidades e detalhe do desvio de elementos estruturais;
N.º:	DATA:	Correções de cimento.
CONTROLE DE REVISÕES	DESCRIÇÃO:	

FNDE Fundo Nacional de Desenvolvimento da Educação

Ministério da Educação

GOVERNO FEDERAL
BRASIL
PÁTRIA EDUCADORA

PROJETO PADRÃO - FNDE

PROPRIETÁRIO: :	
ENDEREÇO:	
MUNICÍPIO — UF:	
PROPRIETÁRIO	
RESP. TÉCNICO	Borges Carlos Lopes CREA RS121373
AUTOR DO PROJETO	CAU
DLFO	CREA
	PA

OBSERVAÇÕES:

PROGRAMA PROINFÂNCIA - PROJETO TIPO 2			
PROJETO DE INSTALAÇÕES			
COORDENAÇÃO	AS BUILT DA REDE PLUVIAL PONTOS DE COLETA E TRANSPOSIÇÃO PLANTA DA COBERTURA		HAP
CGEST - Coordenação Geral de Infraestrutura Educatória	REVISÃO	ESCALA	
	ENG. CIVIL DORGES LOPES CREA 121373-D	1/75	PRIMEIRA
FORMATO	(118x630)	DATA DE ELABORAÇÃO	
		JANEIRO DE 2020	01/03